


Légende

Limites des autorisations

Récolements des défrichements

Référence de l'arrêté

- 1056-2014/ARR/DENV
- 1172-2013/ARR/DENV
- 1839-2015/ARR/DENV
- 1872-2015/ARR/DENV
- 1962-2015/ARR/DENV
- 1989-2013/ARR/DENV
- 2166-2015/ARR/DENV
- 2848-2013/ARR/DENV
- 2853-2014/ARR/DENV
- 306-2014/ARR/DENV
- 775-2014/ARR/DENV

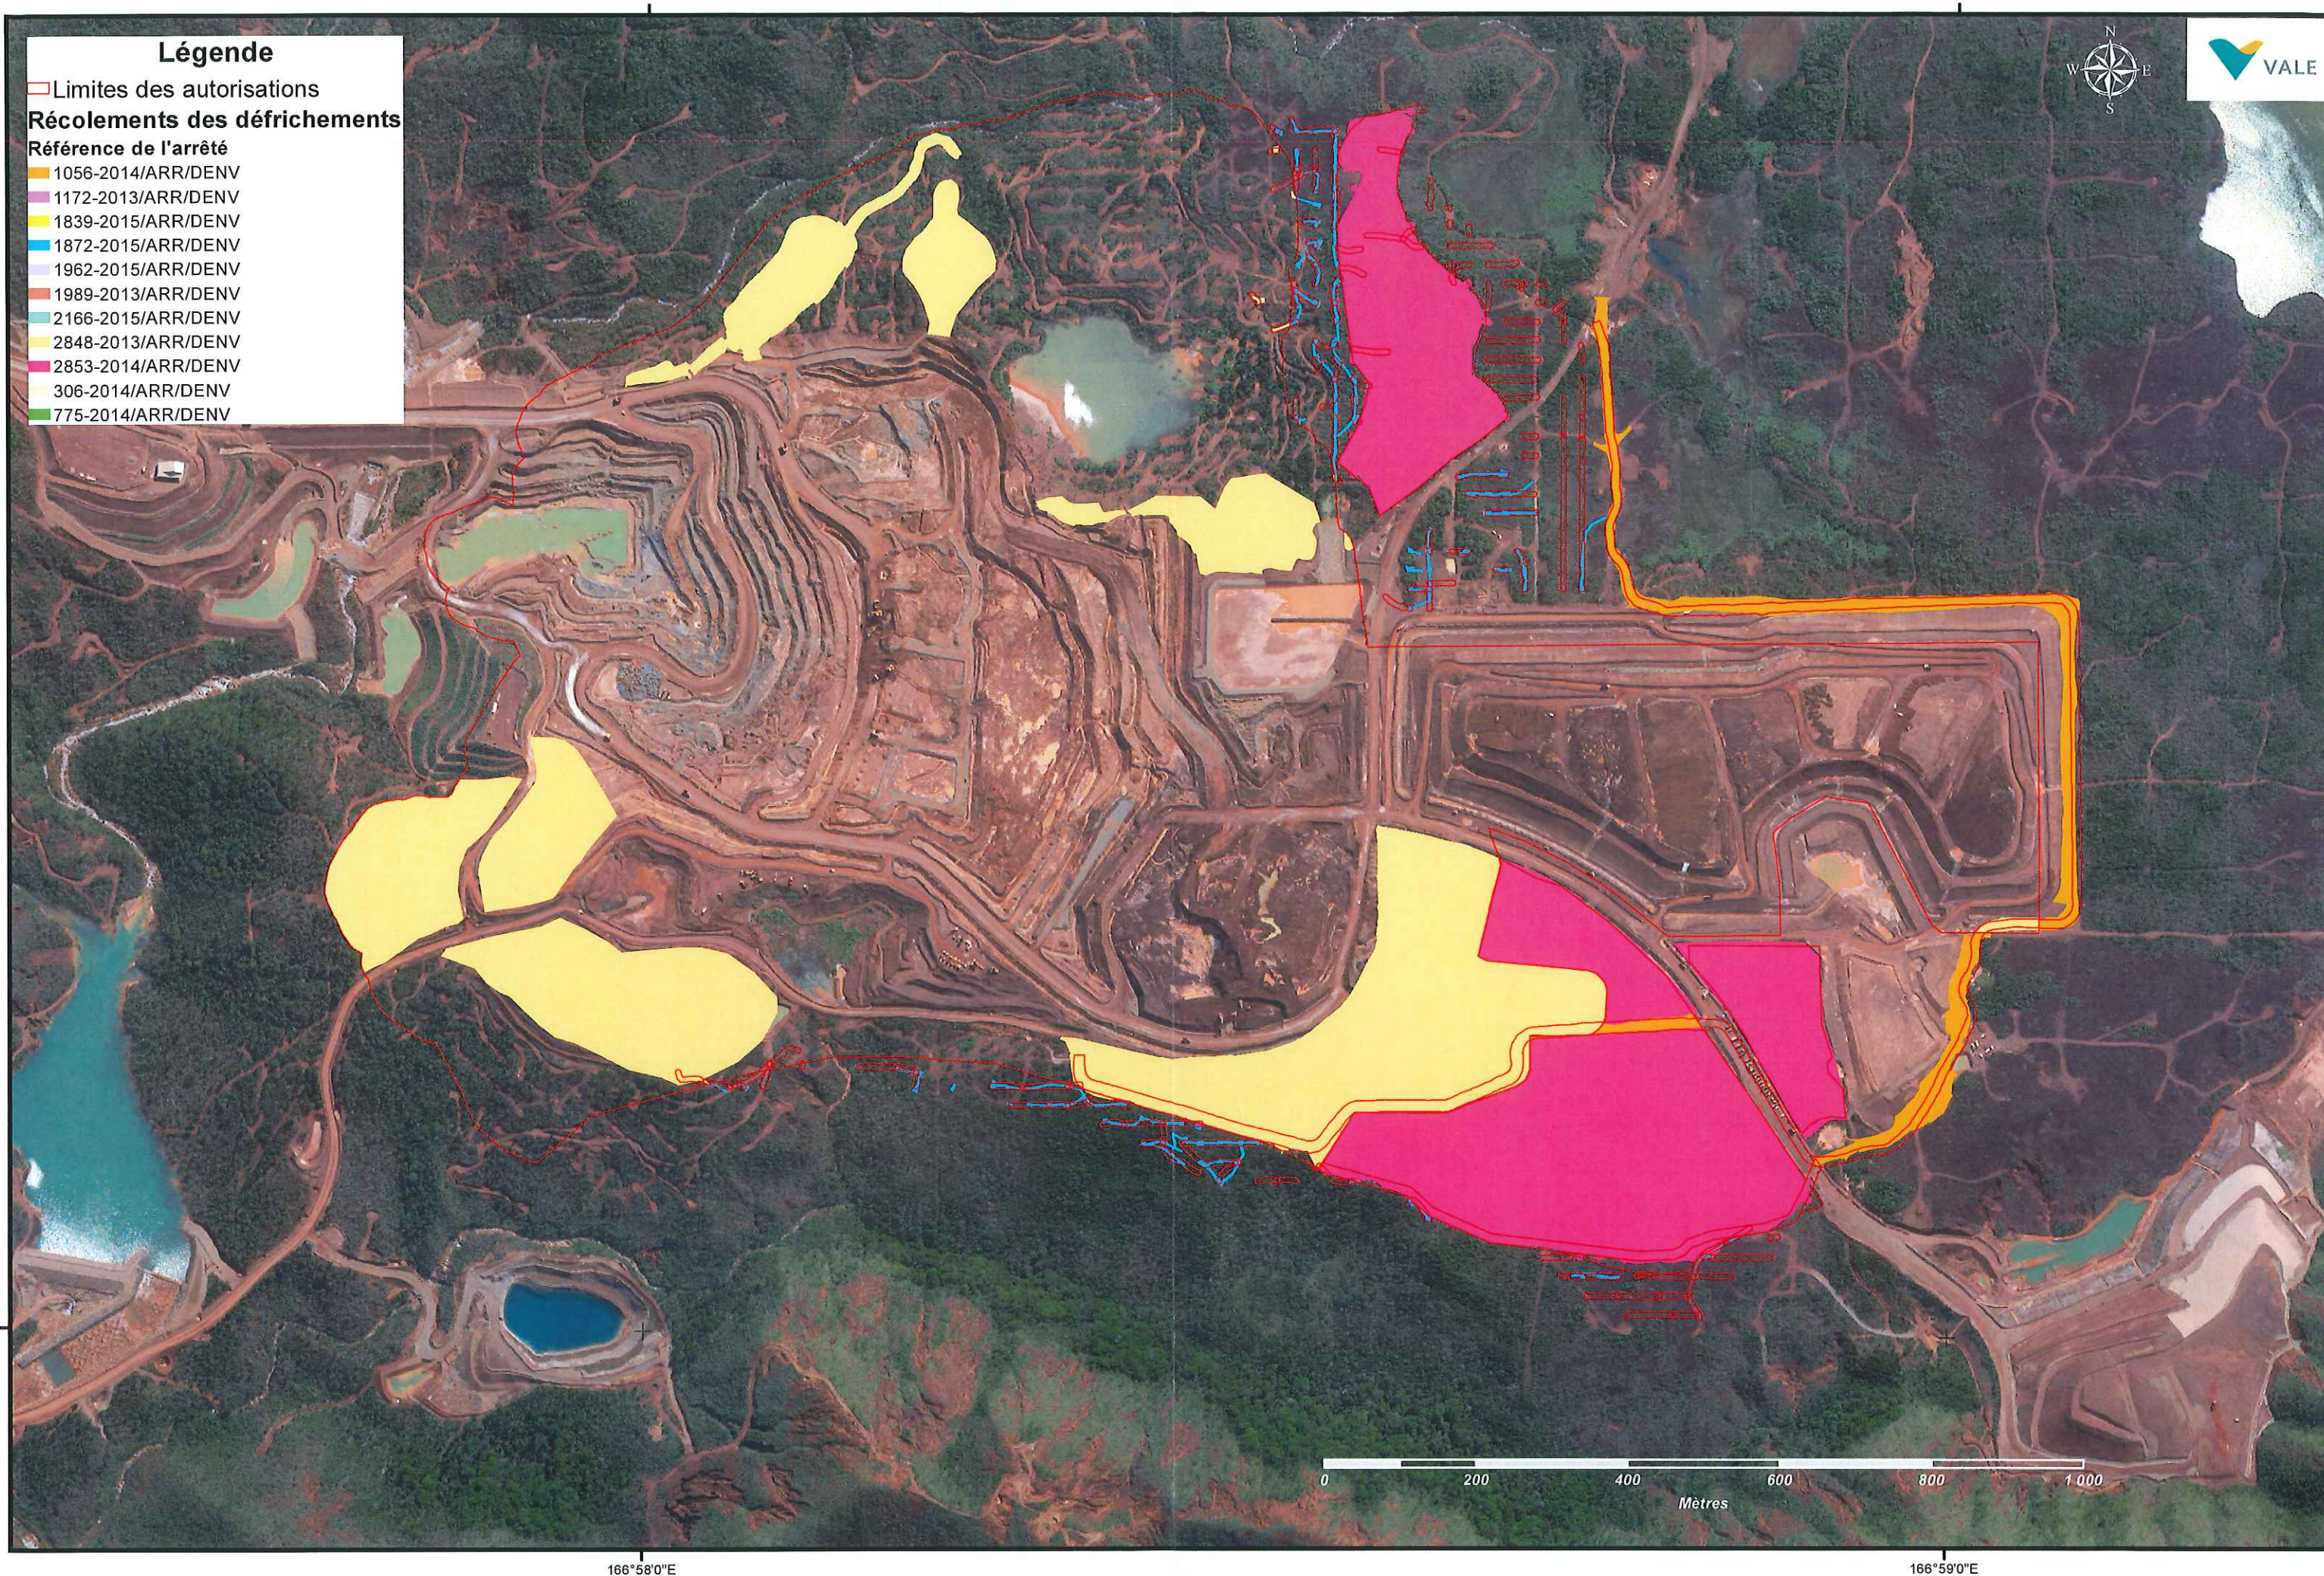

166°58'0"E

166°59'0"E

0 200 400 600 800 1 000
Mètres


Légende

Limites des autorisations

Récolements des défrichements

Référence de l'arrêté

- 1056-2014/ARR/DENV
- 1172-2013/ARR/DENV
- 1839-2015/ARR/DENV
- 1872-2015/ARR/DENV
- 1962-2015/ARR/DENV
- 1989-2013/ARR/DENV
- 2166-2015/ARR/DENV
- 2848-2013/ARR/DENV
- 2853-2014/ARR/DENV
- 306-2014/ARR/DENV
- 775-2014/ARR/DENV

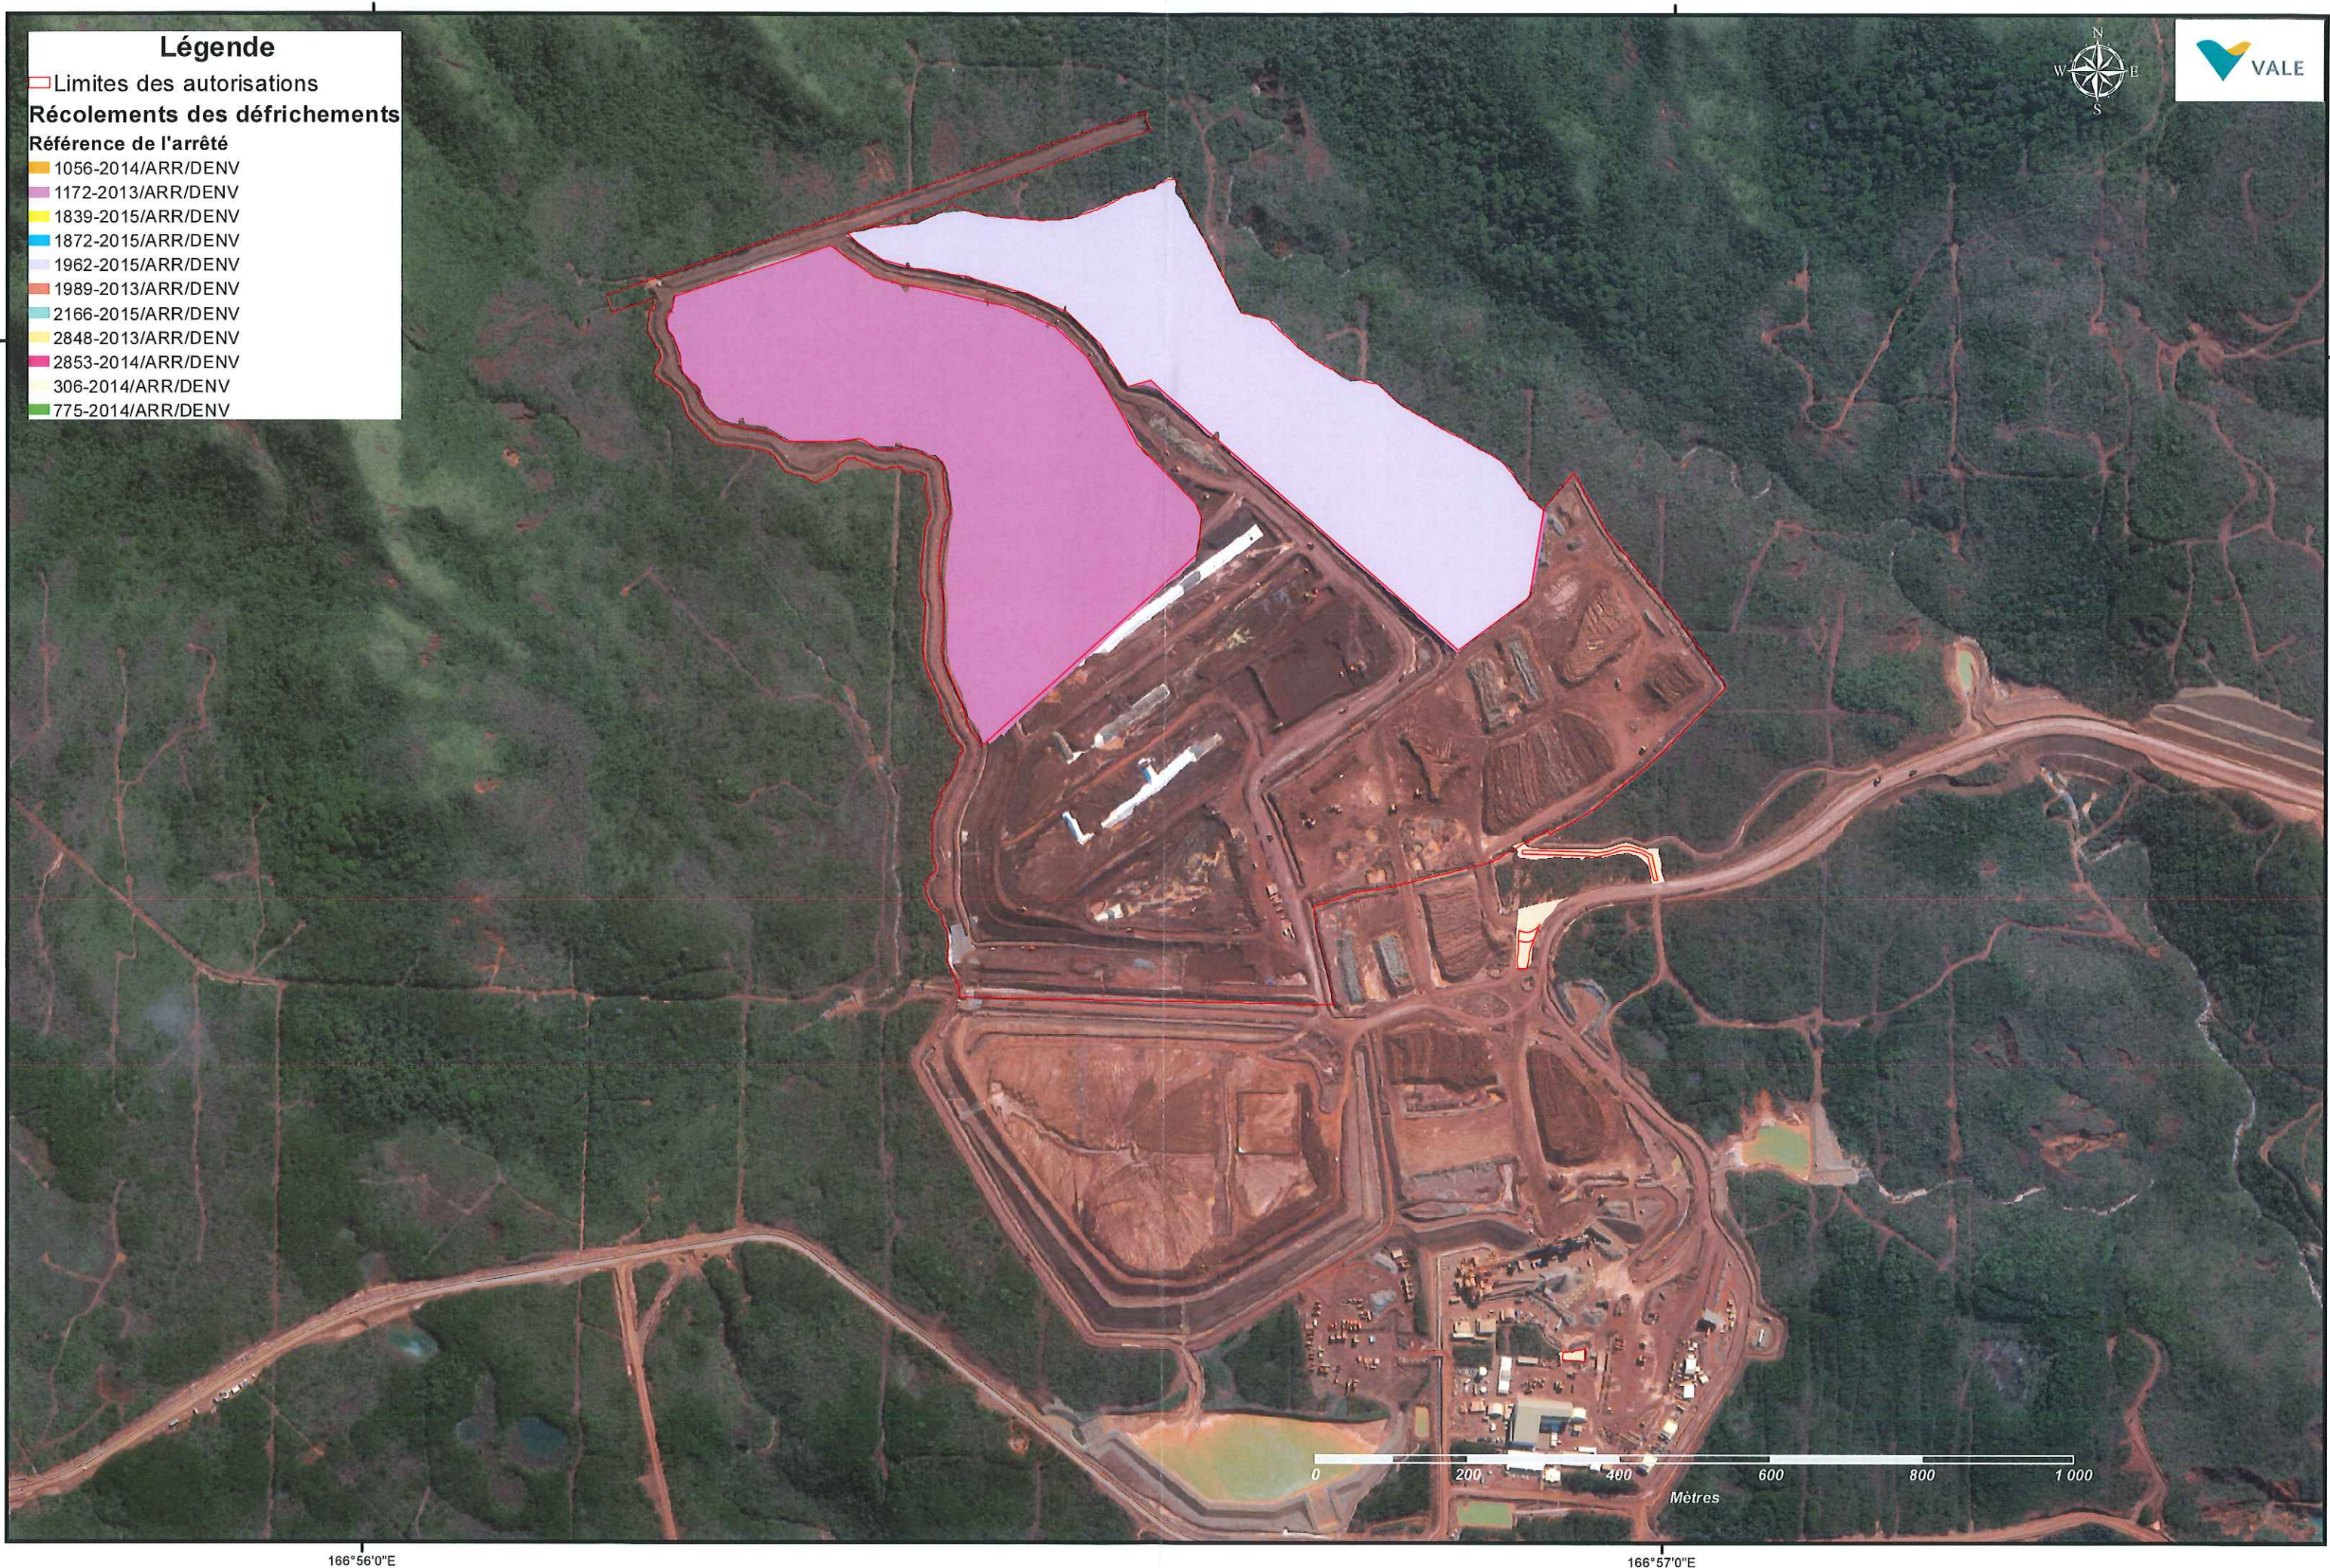

166°56'0"E

166°57'0"E

Légende

Limites des autorisations

Récolements des défrichements

Référence de l'arrêté

- 1056-2014/ARR/DENV
- 1172-2013/ARR/DENV
- 1839-2015/ARR/DENV
- 1872-2015/ARR/DENV
- 1962-2015/ARR/DENV
- 1989-2013/ARR/DENV
- 2166-2015/ARR/DENV
- 2848-2013/ARR/DENV
- 2853-2014/ARR/DENV
- 306-2014/ARR/DENV
- 775-2014/ARR/DENV



166°55'0"E

166°56'0"E

ZONES	ZONE MIA - BASSIN KOS/KN1												ZONE PLATEAU DE GORO												ZONE KWE QUIST												DEFRICHAGE AUTORISE	DEFRICHAGE REALISE					
	1172-2013/ARR/DENV (SMLT phase1)				1962-2015/ARR/DENV (SMLT 2)				306-2014/ARR/DENV(FPP)				1056-2014/ARR/DENV (dev A)				1872-2015/ARR/DENV (PP2015+KN)				2853-2014/ARR/DENV (ZEF 2014)				1989-2013/ARR/DENV (CLS)				775-2014/ARR/DENV (NLA)				1839-2015/ARR/DENV (BVNG)						2166-2015/ARR/DENV (Flanc Sud)				
Formations végétales	2013	2014	2015	autorisé	Delta	2015	autorisé	Delta	2014	autorisé	Delta	2014	2015	autorisé	Delta	2014	2015	autorisé	Delta	2014	2015	autorisé	Delta	2014	autorisé	Delta	2014	autorisé	Delta	2014	autorisé	Delta	2015	autorisé	Delta	2015	autorisé	Delta					
Forêt sur éboulis péririditiques et forêt rivulaire	
Forêt à Arillastrum gummiferum	
Forêt à Nothofagus	
Maquis arbustif ouvert sur sol ferrallitique cuirasse	0,750	1,778	0,013	2,631	-0,090	4,830	4,855	-0,025	0,248	0,137	0,111	0,238		0,231	0,007																												
Maquis arbustif semi-ouvert sur sol ferrallitique cuirasse ou gravillonnaire	20,696	5,485	0,164	26,424	-0,079	0,242	0,246	-0,004				0,088		0,034	0,054	0,041	0,255	0,732	-0,436	0,667	3,116	4,256	-0,473																				
Maquis dense sur sol ferrallitique cuirasse ou gravillonnaire	10,863	2,974	0,008	13,966	-0,122	6,551	6,597	-0,046	0,081	0,039	0,042	0,355	0,056	0,333	0,077				0,021	0,150	-0,129	0,011	0,315	0,471	-0,145	0,428	-0,428																
Maquis des plaines hydromorphes						0,165	0,163	0,003											0,388	0,650	-0,262	3,087	7,604	11,344	-0,653	0,147	-0,147																
Maquis des sols a hydromorphie temporaire	2,749	3,763	0,002	6,453	0,062	1,108	1,122	-0,014											0,006	0,040	-0,034	0,389	0,142	0,597	-0,066																		
Maquis ligno-herbace de bas de pente ou de piémont	1,175	1,318	0,010	2,633	-0,129	0,008	0,010	-0,003											0,002	0,010	-0,008	0,007	0,024	0,033	-0,002	1,219	1,732	-0,513															
Maquis ligno-herbace dense	
Maquis ligno-herbace des pentes érodées	0,251	0,981		1,285	-0,053	0,001	0,001	0,000																																			
Maquis paraforestier a Arillastrum gummiferum						0,068	0,077	-0,009																																			
Maquis paraforestier a Gymnostoma deplancheanum	11,387	3,554	0,053	14,979	0,015	1,279	1,279	0,000				0,030	0,014	0,014	0,030				0,023	0,040	-0,017				0,000																		
Maquis paraforestier de piémonts	
Maquis paraforestier sur colluvions	
Total (zone)	48,497	19,034	0,250	68,997	-0,396	14,252	14,350	-0,098	0,329	0,176	0,151	0,711	0,070	0,613	0,160	0,041	0,853	1,793	-0,978	5,165	11,826	18,565	-1,574	1,753	6,434	-4,683	4,139	4,204	-0,065	0,478	0,514	-0,036	0,392	0,401	-0,009	0,401	0,392						

Surfaces de végétation impactée par arrêté	ZONE PLATEAU DE GORO			
	2848-2013/ARR/DENV (Fosse 5 Ans + V5)			
	2014	2015	autorise	Delta
Formations végétales				
Forêt sur éboulis péririditiques et forêt rivulaire				
Forêt à Arillastrum gummiferum	1,392		1,796	
Forêt à Nothofagus				
Maquis arbustif ouvert sur sol ferrallitique cuirasse	1,581		7,355	
Maquis arbustif semi-ouvert sur sol ferrallitique cuirasse ou gravillonnaire	5,310	2,192	33,430	
Maquis dense sur sol ferrallitique cuirasse ou gravillonnaire	2,787	0,949	24,032	
Maquis des plaines hydromorphes	0,354		2,128	
Maquis des sols a hydromorphie temporaire	0,056		1,107	
Maquis ligno-herbace de bas de pente ou de piémont				
Maquis ligno-herbace dense				
Maquis ligno-herbace des pentes érodées	1,868		2,108	
Maquis paraforestier a Arillastrum gummiferum	2,885		7,104	
Maquis paraforestier a Gymnostoma deplancheanum	3,494	0,579	8,505	
Maquis paraforestier de piémonts				
Maquis paraforestier sur colluvions				
Total (zone)	19,727	3,721	87,565	5/0